


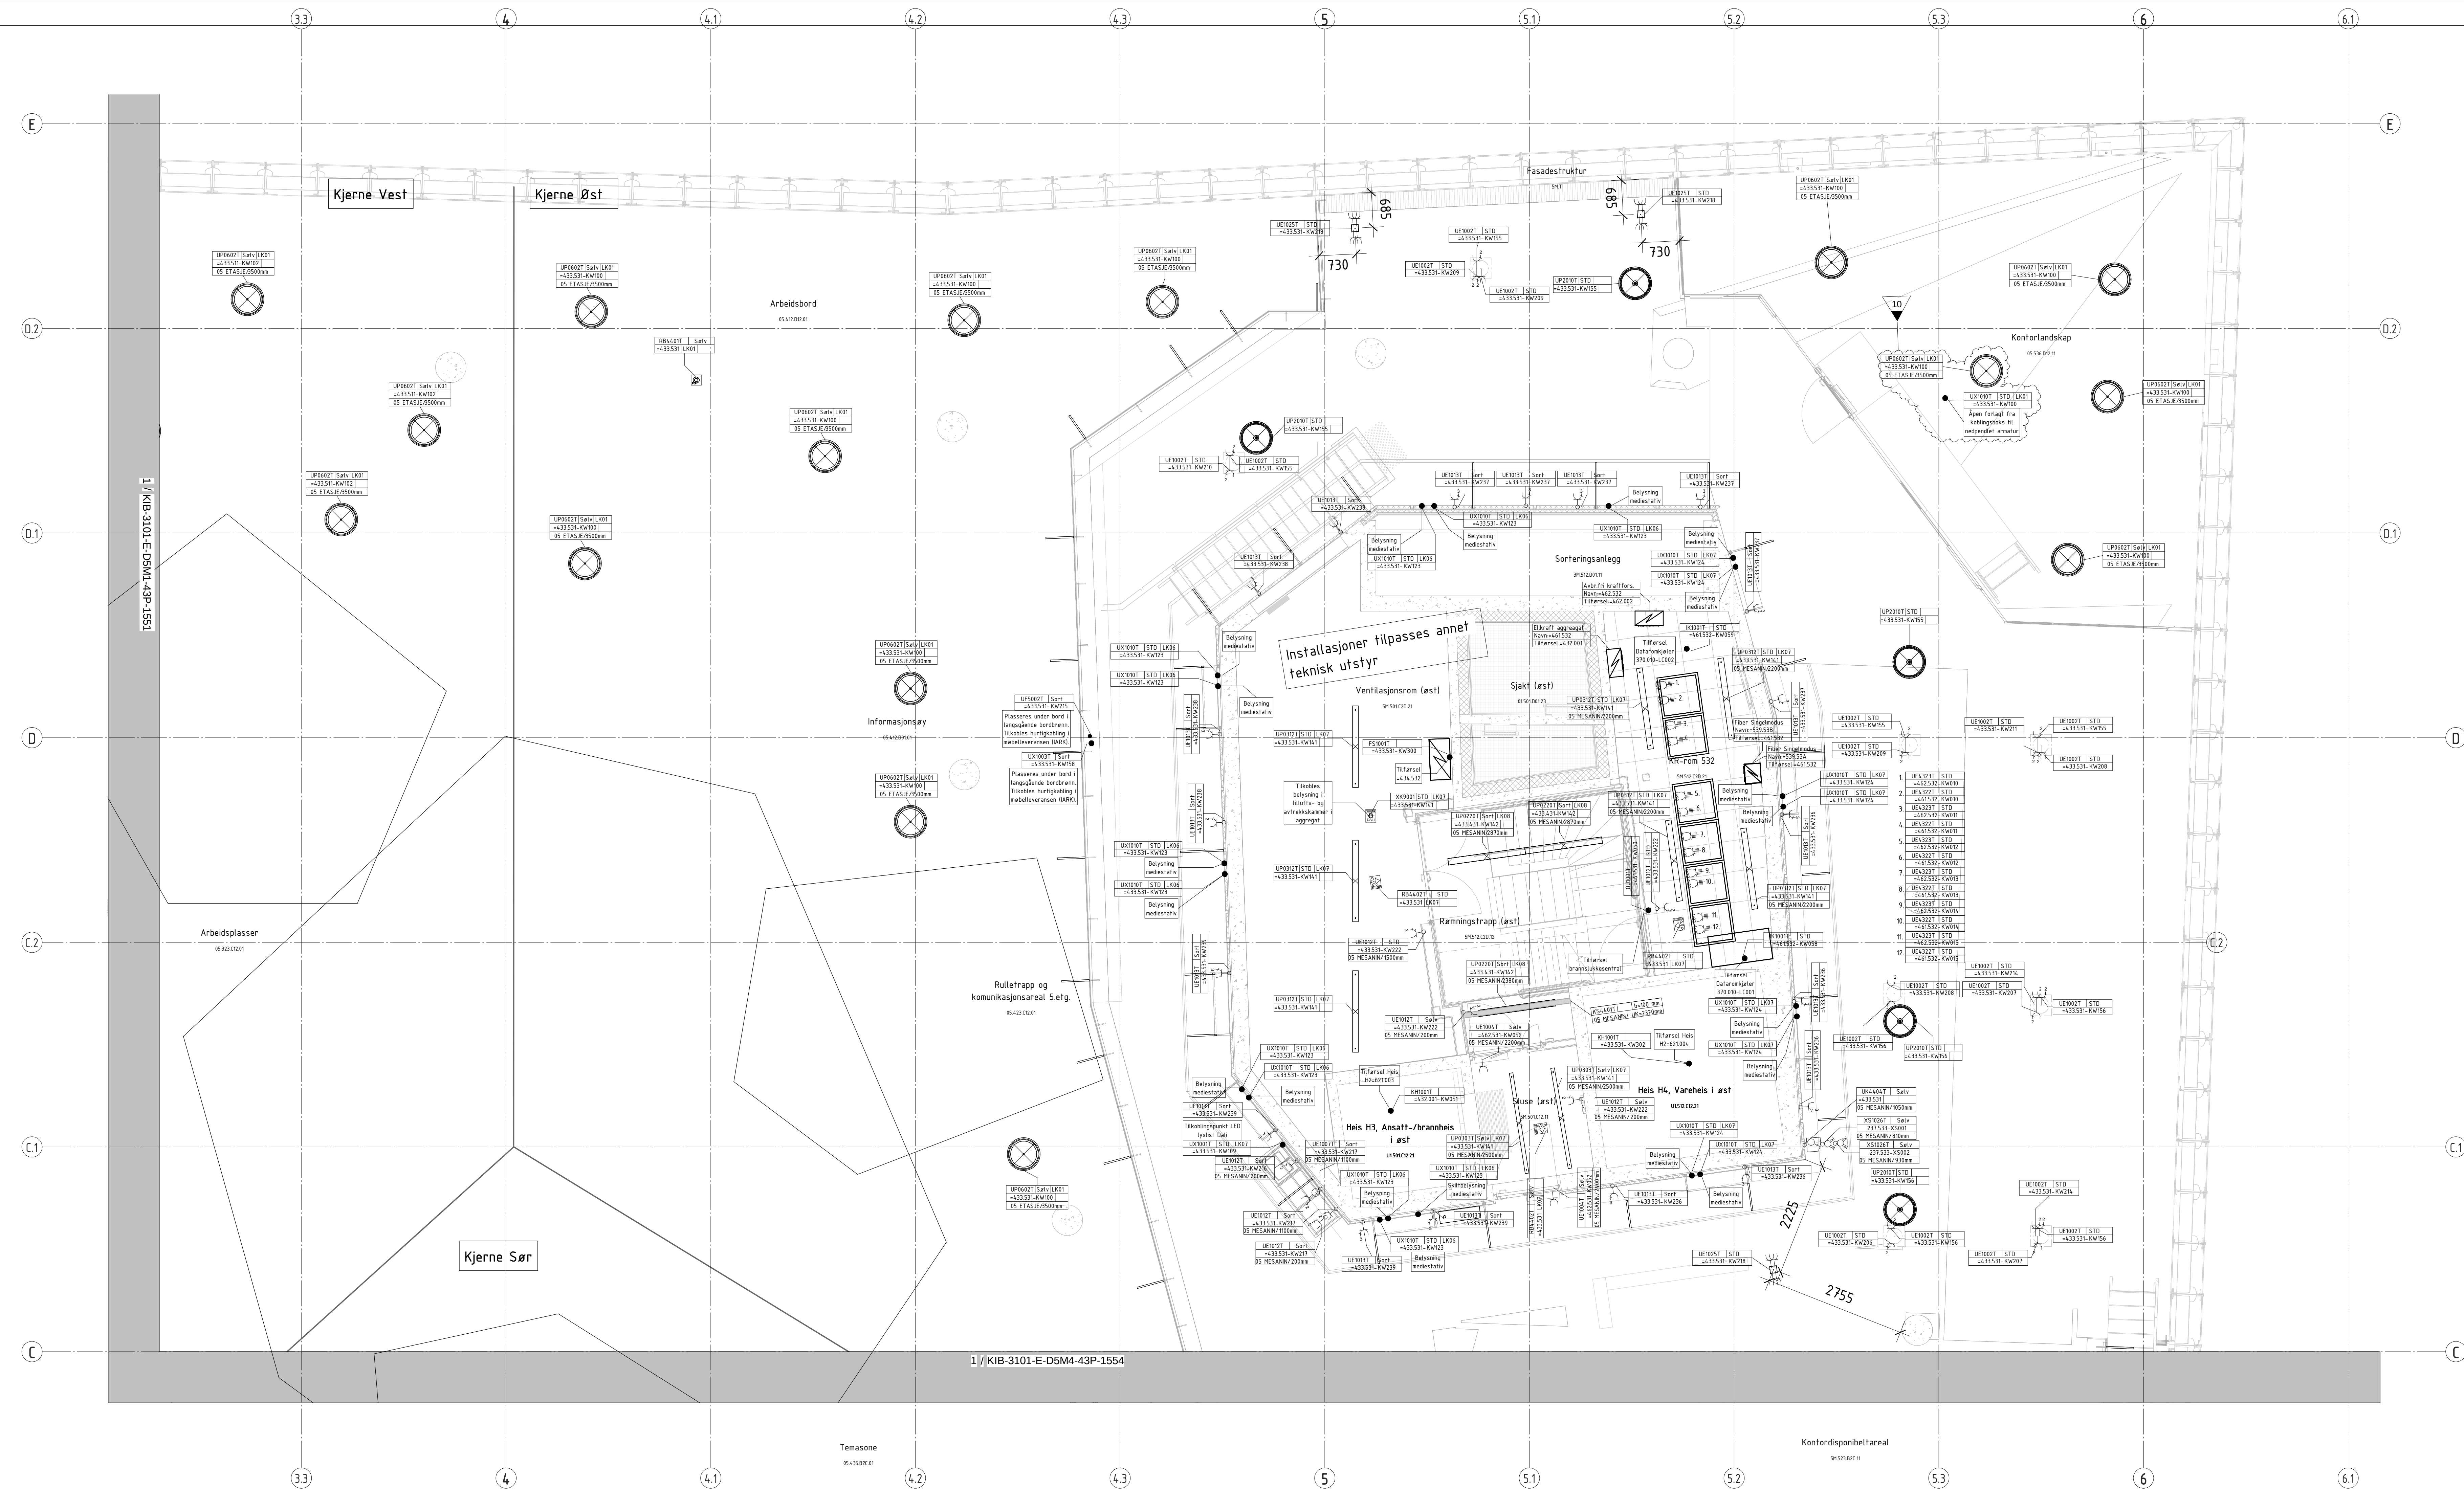

Henvising:
Lys og stikk i arbeidsbord mesanin: KiB-2100-A-D00-20-T-4348
KiB-2100-A-D11V-20-D-5302

For Automatikk og VVS-Komponenter (radiatorer/kjøleventiler, VAV-spjeld, brannspjeld, varmluftsporter, m.m) se plantegninger VVS

For detaljer ifm. dørautomatikk, se tegning: KIB-3101-E-D00-410-1001

Snitt: KIB-2100-A-D05-20S-2069


Typiske detaljer mot betongkjerne på mesanin: KIB-2100-D00V-20D-5304.

Belysning for mediestatav inkl. kabling til og forkobling monteres av D004 og tilkobles av D008.Tilførsel til mediestatavbelysning leveres med en tann på min. 1,5m for tilkobling til driver.

Kursopplegg for komponenter under foldetaket, føres oppe i foldetaksrommet.

Henvising:
Samplott EL/VVS med snitthenvisninger: KIB-3101-V-DXX-0001/0002
KIB-3101-E-LI-0011 Symbolforklaring av komponentkoder
Montasjehøyder på elektrotekniske komponenter, se tegning KIB-2100-A-D00-20T-4840/-4841.
NB! Alle høyder er angitt med høyde over overkant ferdig hovedgulv for etasjen (ref. Arkitektens snittegninger)
Komponenter (og farge på komponenter) i himlinger må koordineres mot arkitektens himlingsplan.

Prosjekt	Kontrakt	Disipli	Område/ Etasjer/ Sope	Del	Tegn. type	Løpenr.	Revisjon	Statu
KIB 3101 E	D5M343	P 1553	10 F					

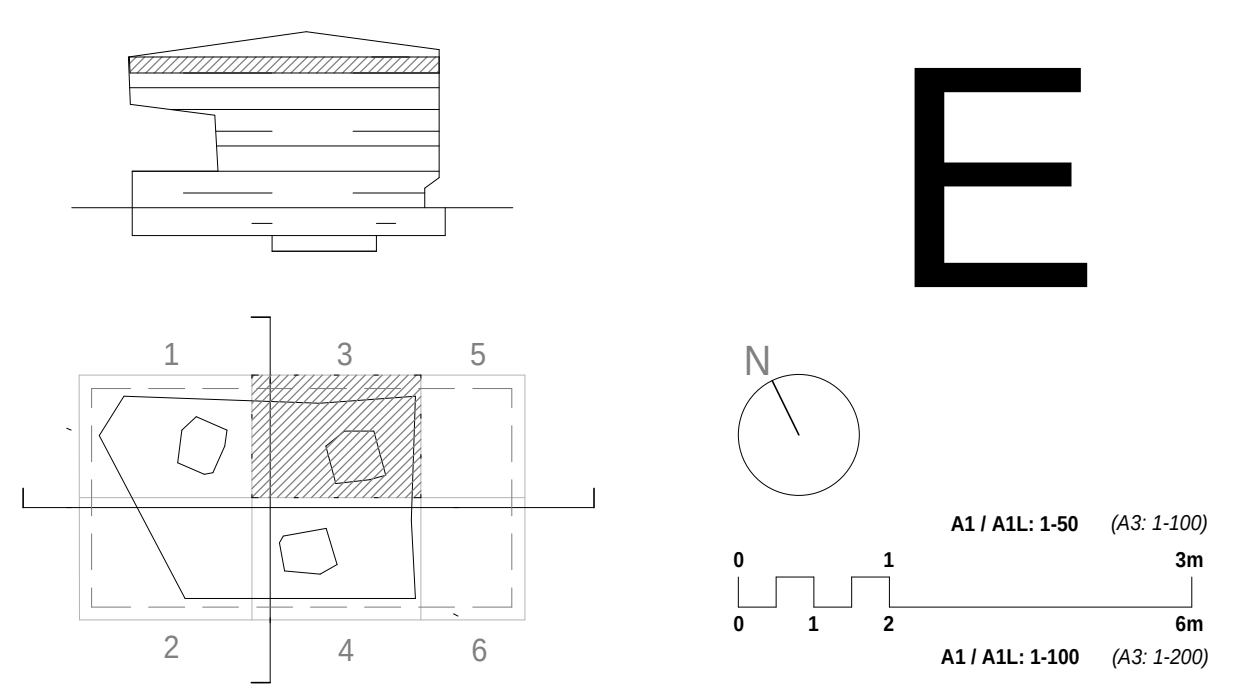

10	Som Bygget Rev 1 - Justert pendelarmatur pga ny inntreppetrall til plan 5.	23.02.21	STED	GBL	AN
9	Som Bygget	14.02.20	STED	GBL	AN
8	Leietaker - Silsk gulvbocker, minlarm under sofaer og gulvlamper. E144	22.10.19	STED	GBL	AN
7	Lagt inn elektra kurs for faneoli i KR-rom og endret eksisterende kurs. E143	01.03.19	STED	GBL	AN
6	Dobbel, sølv stikk erstattes med trippel sort stikk ulmediestav. Lagt inn tilførsel for belysning i mediestatav. E136.	07.01.19	EVH	GBL	AN
5	høit ut belysningsstake heis. Rord på mediebelysning. Tagget repeare: Endret farge pendelarmatur. E123	31.08.18	EVH	GBL	AN
4	Lagt inn byttere for solavskjerming. Kurset om tlf. Br heis. endret belysning. E119	04.07.18	EVH	GBL	AN
3	ARBEIDSTEKNIKK	21.03.17	EVH	GBL	RIR
2	KONKURRANSEGRUNNLAG D007/D008	30.06.15	PEG	GBL	MLR
1	KONKURRANSEGRUNNLAG D007/D008	10.04.15	PEG	GBL	MLR
Rev	Beskrivelse	Dato	Utarbeidet	Kontroll	Godkjent



Oslo kommune

Kulturbbyggene i Bjorvika

Multiconsult

Nedre Skøyen Vel 2, 0213 Oslo

www.multiconsult.no

TITTEL:	TEGN./KTR./GK:	PEG/GBL/MLR
NYE DEICHMANSKE HOVEDBIBLIOTEK	PROSJEKTNUMMER	120605
PLAN 5M DEL 3	ENTREPRISE	D008
ELKRAFT/BELYSNING	MÅLESTOKK	1 : 50
	DATO	10.04.15

SOM BYGGET								
Prosjekt	Kontrakt	Disipli	Område/ Etasjer/ Sope	Del	Tegn. type	Løpenr.	Revisjon	Statu
KIB 3101 E	D5M343	P 1553	10 F					